


Napájaci kábel
z rozvádzača RK

PROJEKT SKUTOČNÉHO VYHOTOVENIA

REGULATERM[®]
 spol. s r. o. 
 Landauova 1, 841 01 Bratislava
 IČO: 35694858 IČ DPH: SK2020348715
 tel.: 02/64530121 www.regulaterm.sk

NAZOV STAVBY	KOTOLŇA ZŠ Čádrová	VYKRES Č.	LIST Č.
NAZOV VYKRESU	Zapojenie rozvádzača RMaR	01	01

1.02
IO-16

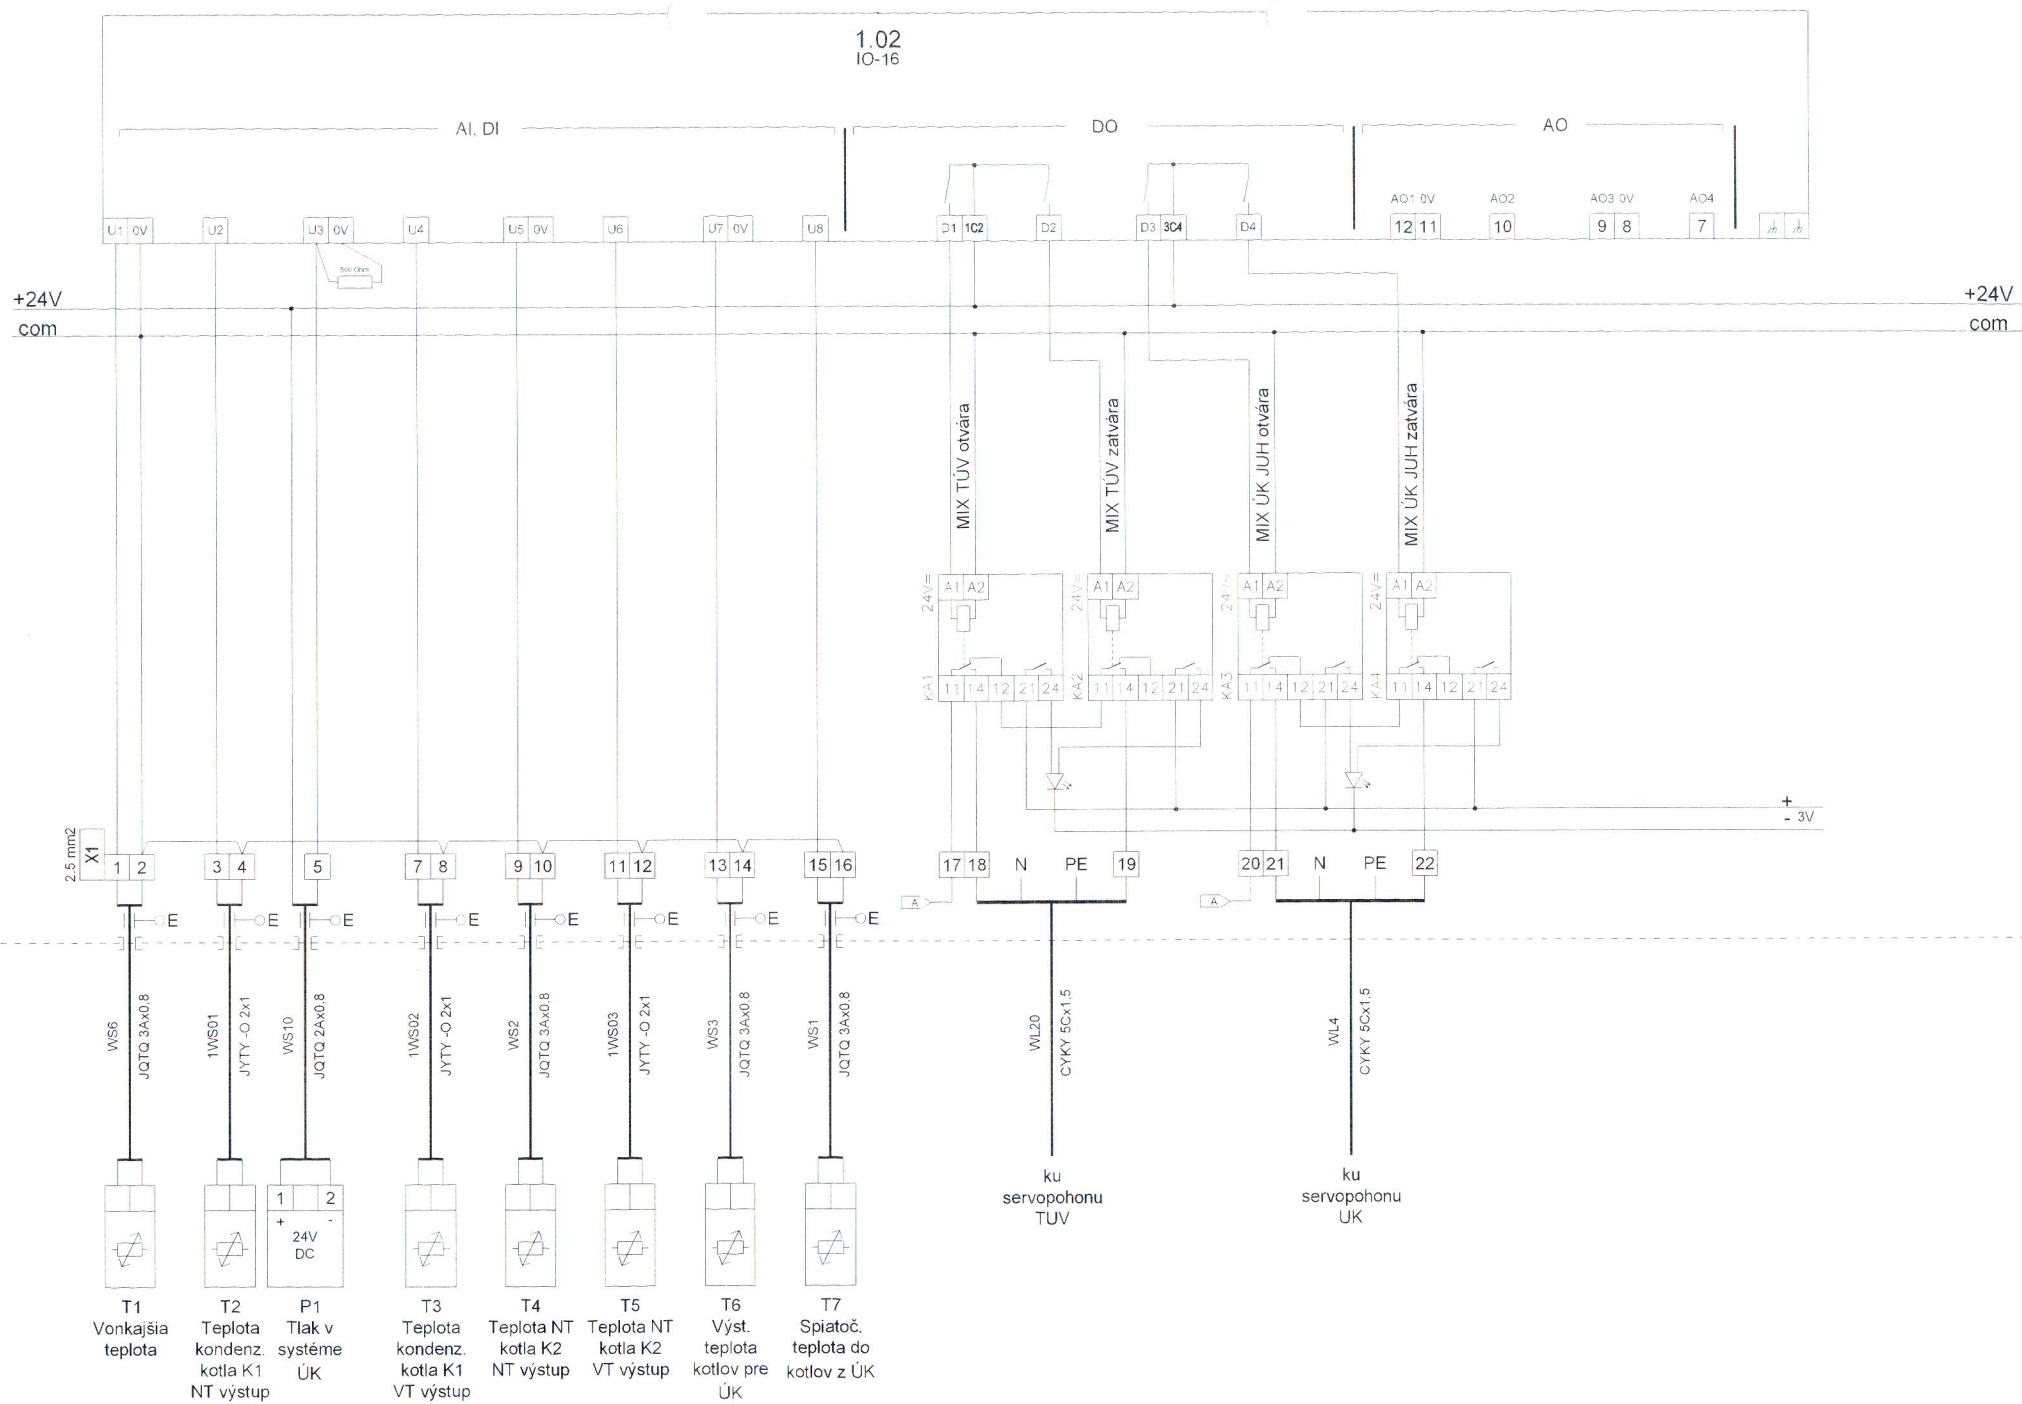

2.5 mm²
X1


+24V
com

+
- 3V

- T1 Vonkajšia teplota
- T2 Teplota kondenz. kotla K1 NT výstup
- P1 Tlak v systéme ÚK
- T3 Teplota kondenz. kotla K1 VT výstup
- T4 Teplota NT kotla K2 NT výstup
- T5 Teplota NT kotla K2 VT výstup
- T6 Výst. teplota kotlov pre ÚK
- T7 Spiatoč. teplota do kotlov z ÚK


NAZOV STAVBY	KOTOLŇA ZŠ Čádrová	VÝKRES Č.	01	LIST Č.	02
NAZOV VÝKRESU	Zapojenie rozvadzača RMaR				

1.02
IO-16

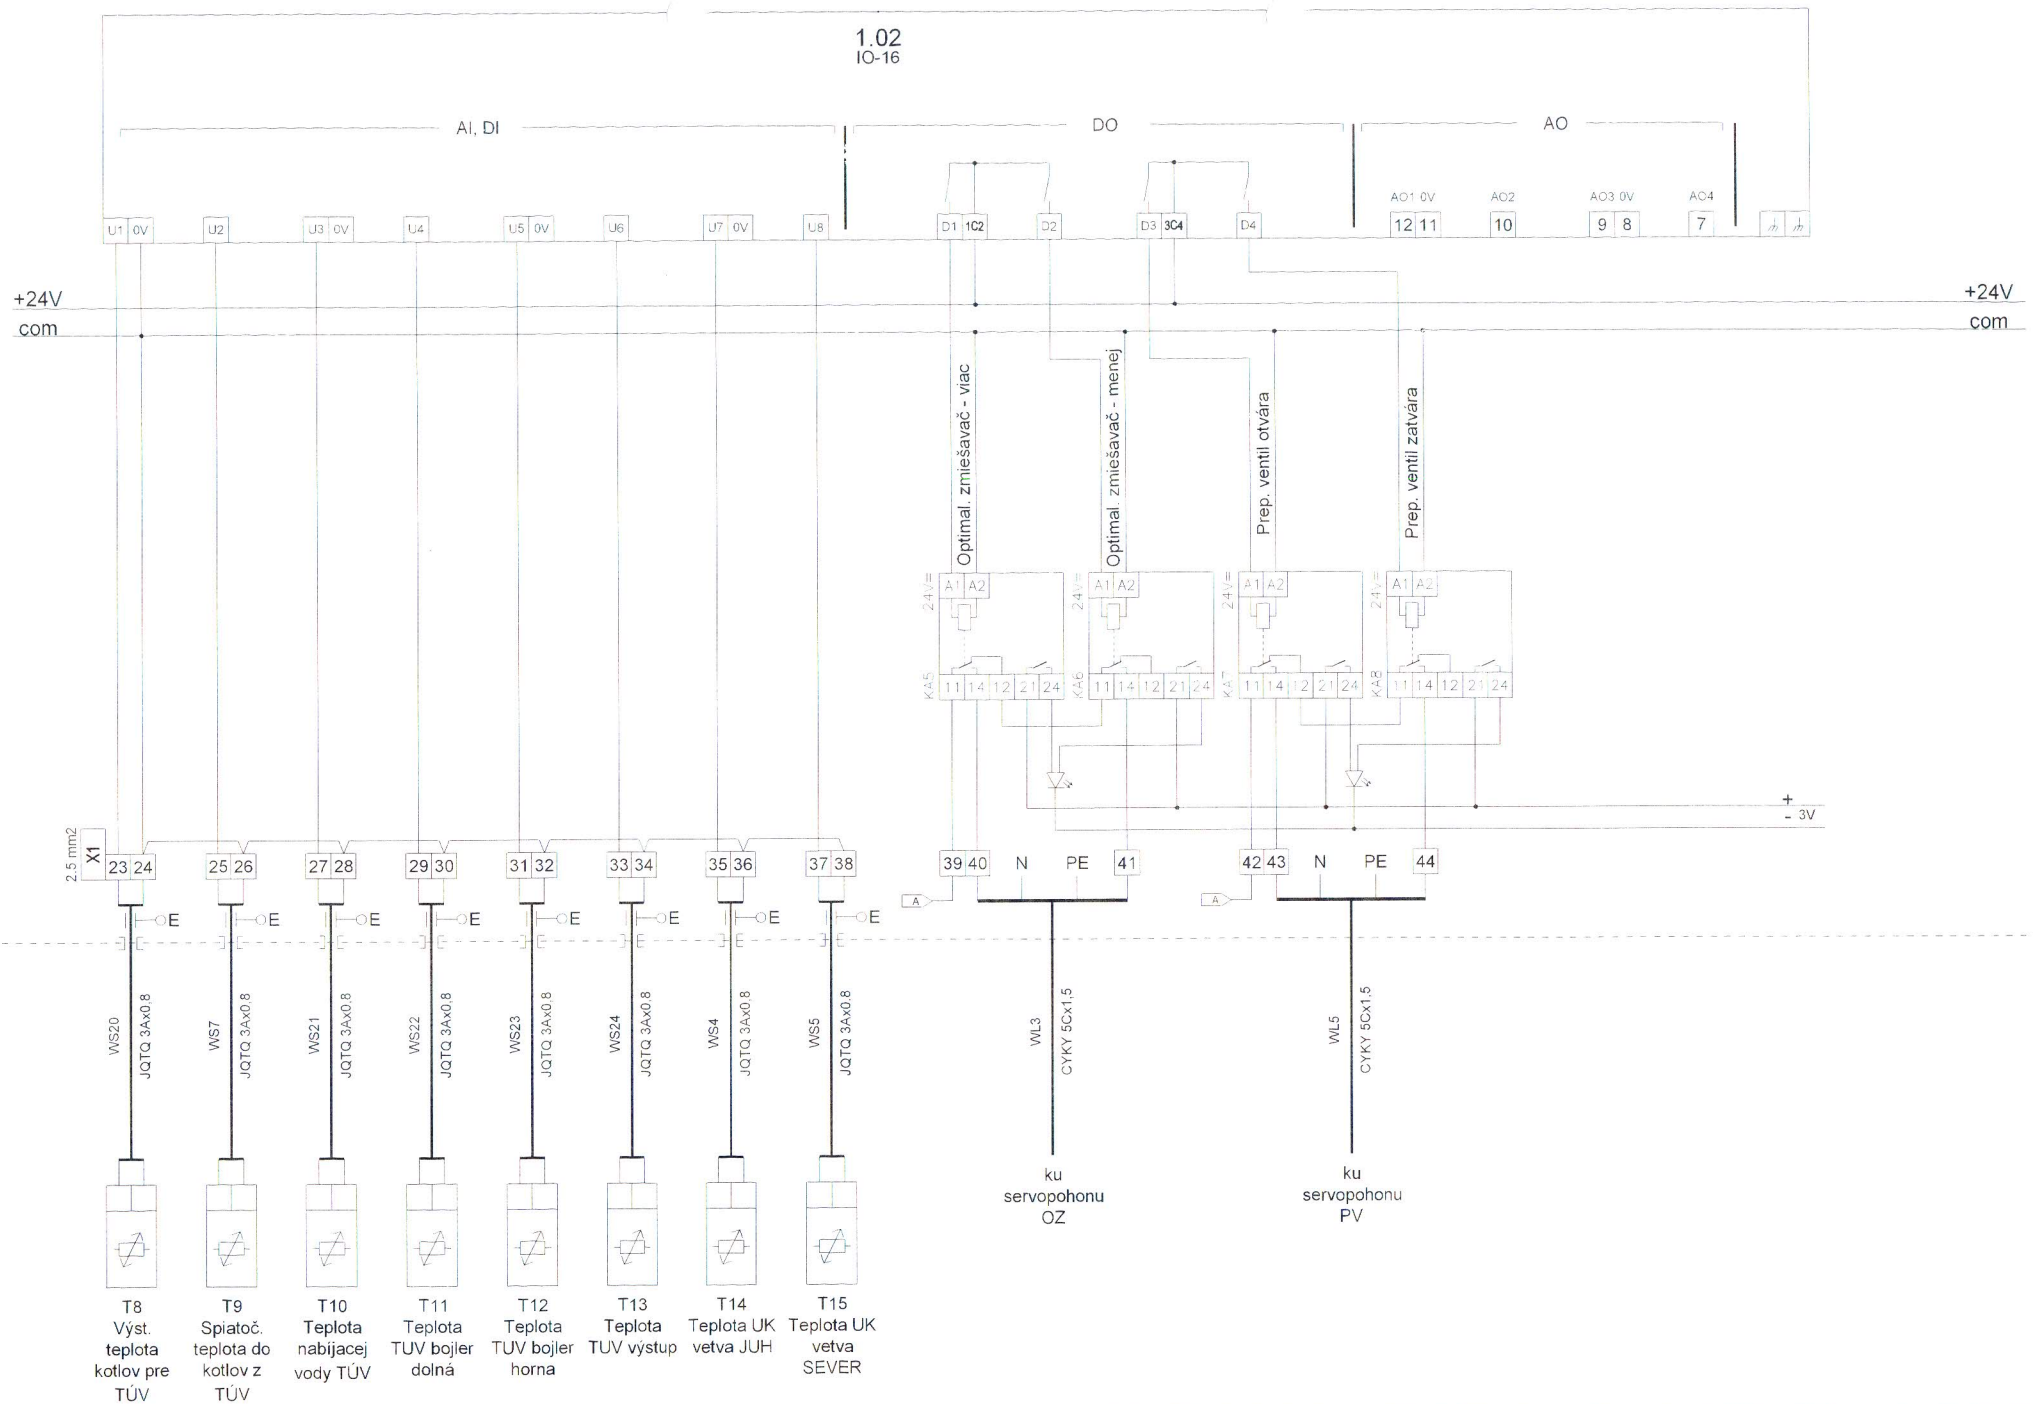


NAZOV STAVEJ	KOTOLNA ZŠ Čádrová	VYKRES Č.	LIST Č.
NAZOV VYKRESU	Zapojenie rozvádzača RMaR	01	03

1.03
IO-34

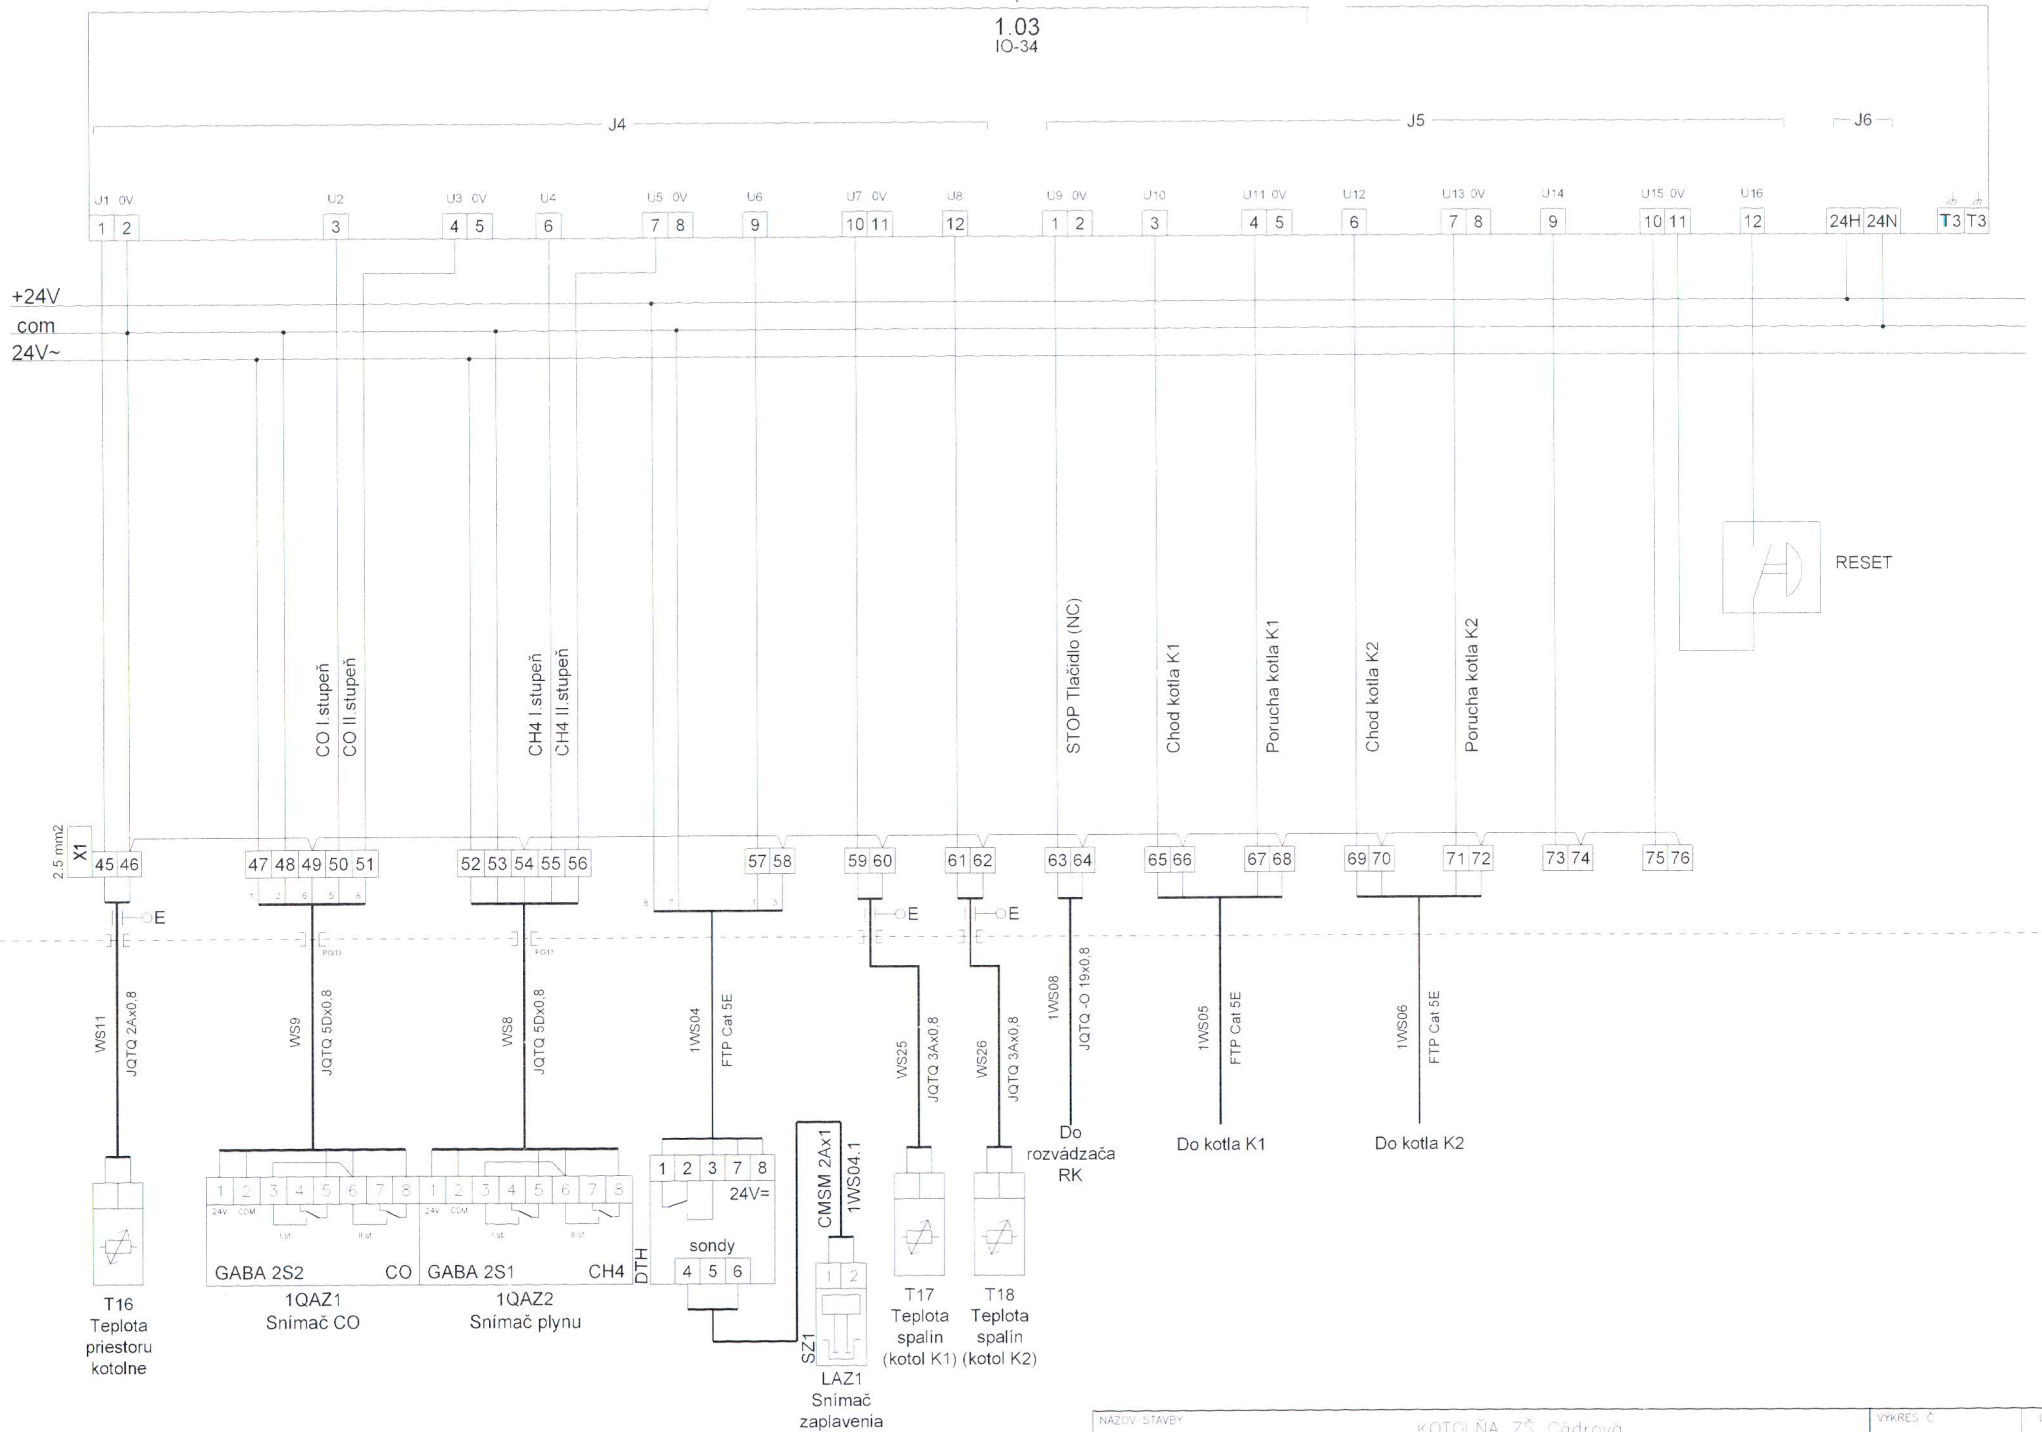


NAZOV STAVBY:	KOTOLŇA ZŠ Čadrová	VYKRES Č.	LIST Č.
NAZOV VYKRESU:	Zapojenie rozvádzača RMaR	01	04

1.03
IO-34

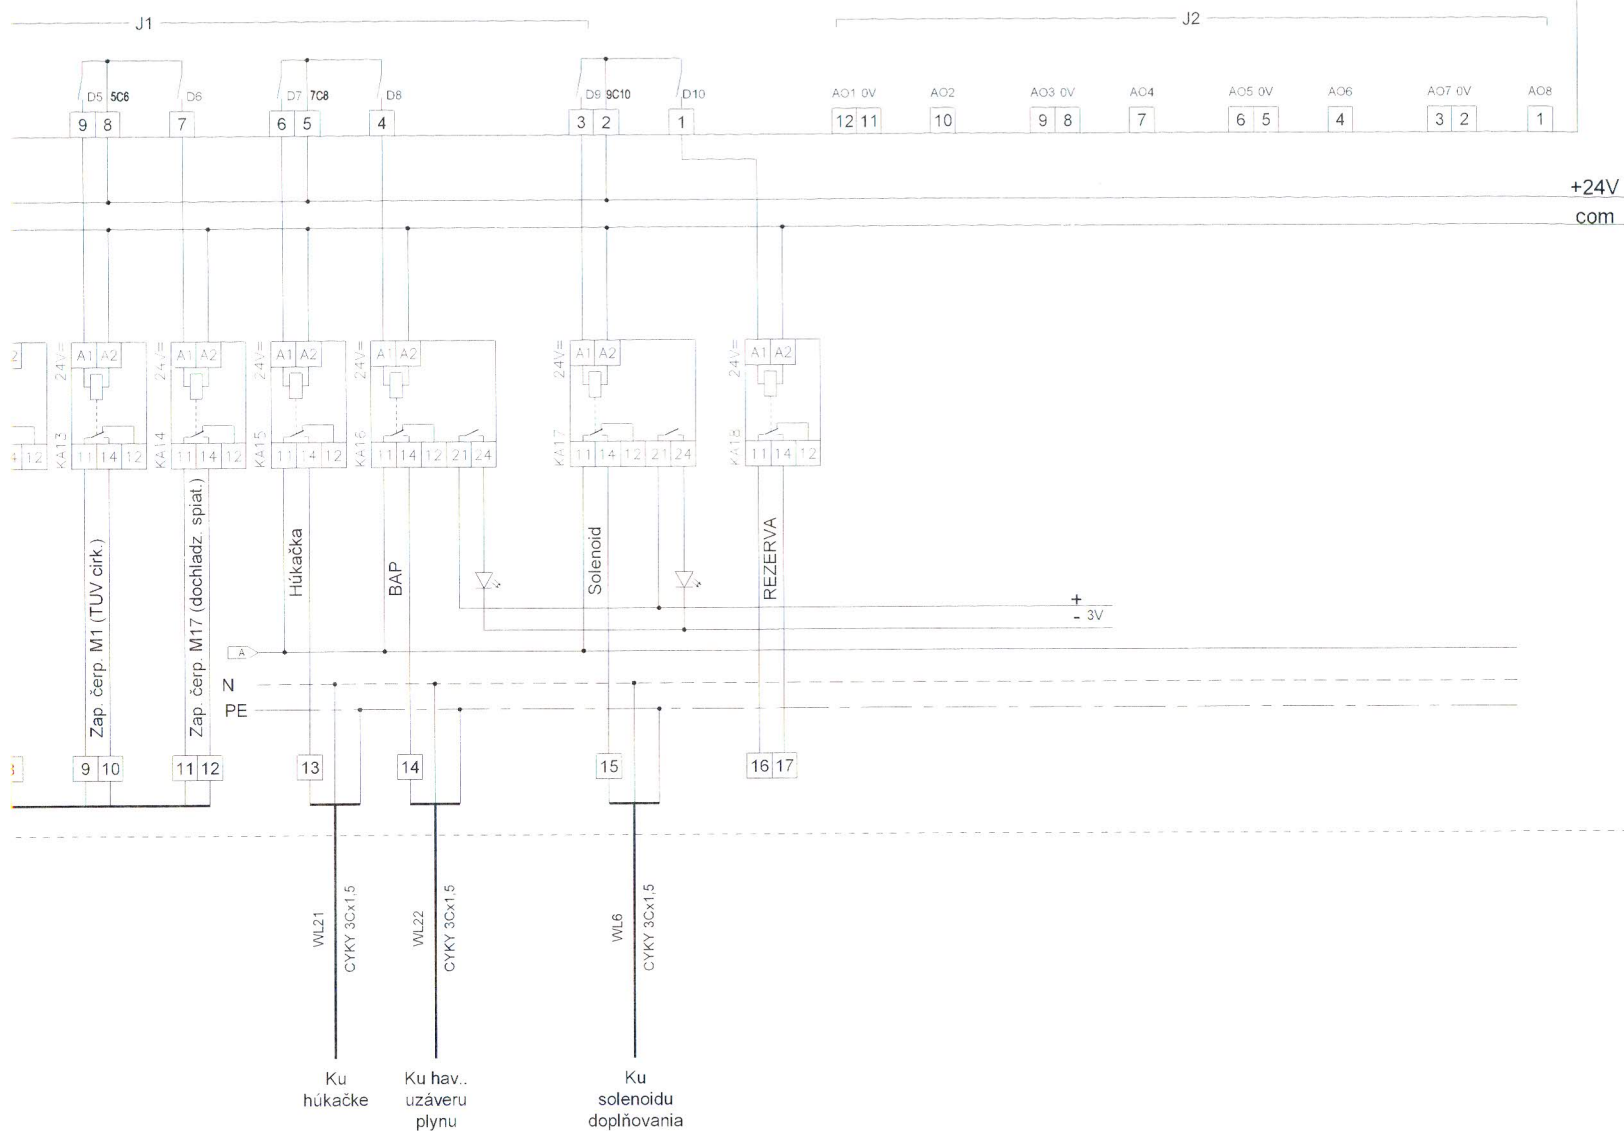


NAZOV STAVBY	KOTOLŇA ZŠ Čadrová	VYKRES. Č.	LIST Č.
NAZOV VYKRESU	Zapojenie rozvadzača RMaR	01	05

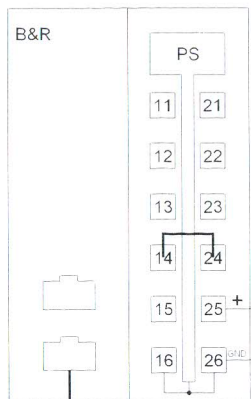

Komunikačný kábel do switchu


+
- 24V

+
- 3V

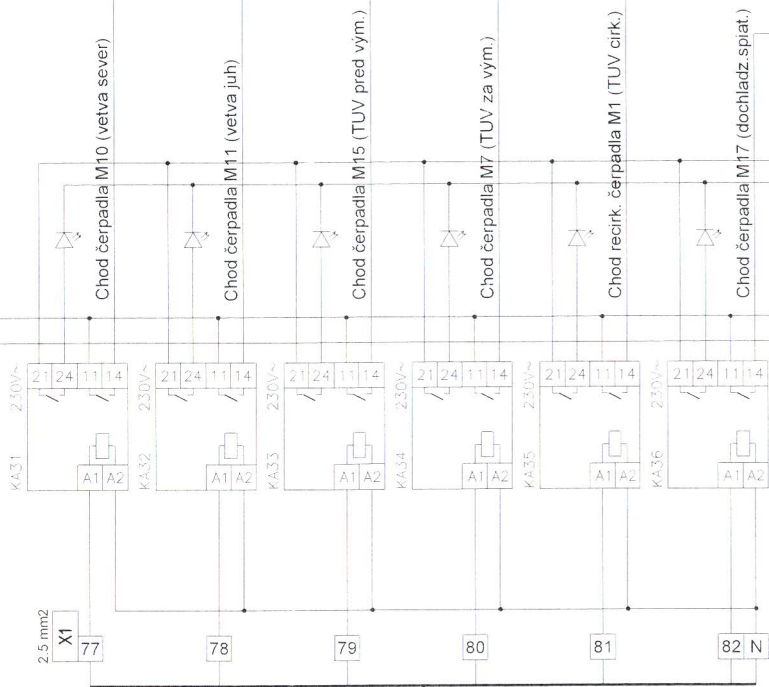

1WS08
JQTO-O 19x0.8
Do rozvádzača RK

NAZOV STAVBY	KOTOLŇA ZŠ Čadová	VYKRES Č.	LIST Č.
NAZOV VYKRESU	Zápojenie rozvádzača RMaR	01	06

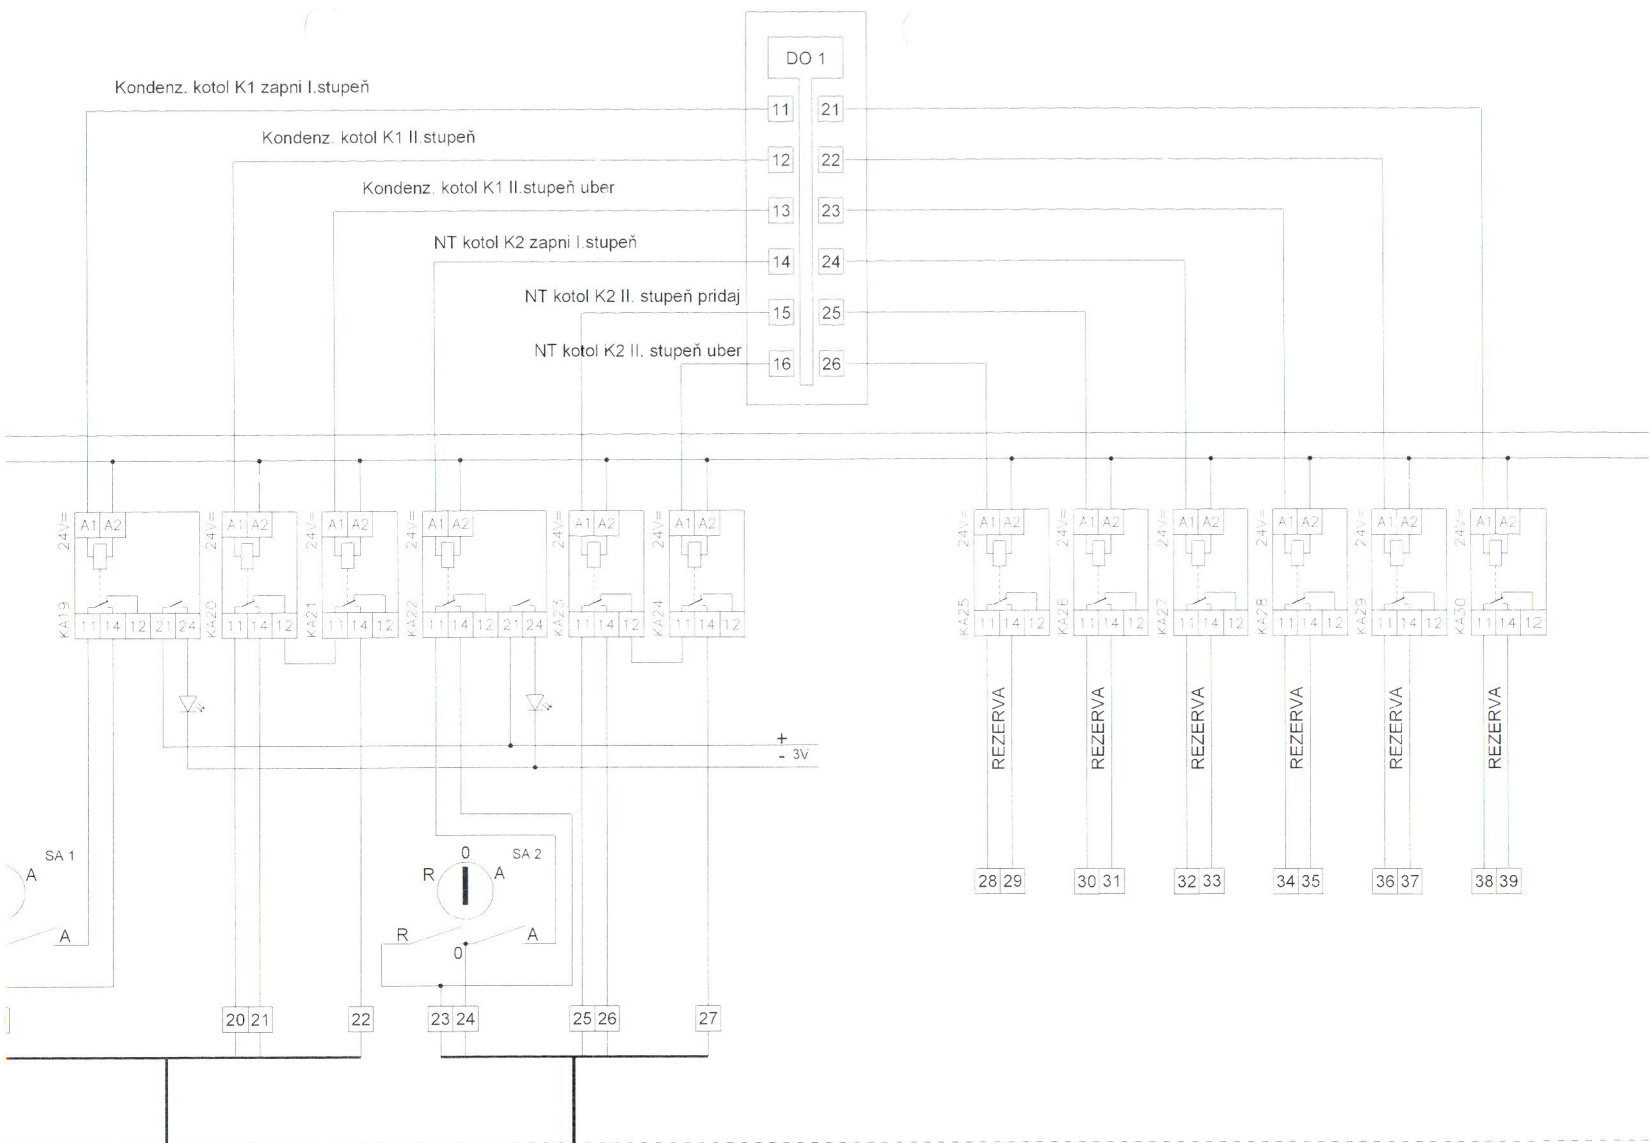

Do kotla K1
(KK)

Do kotla K2
(NT)

NAZOV STAVBY	KOTOLNA ZŠ Čadrova	VYKRES Č.	LIST Č.
NAZOV VYKRESU	Zapojenie rozvádzača RMaR	01	07